


RZUT PARTERU

SKALA 1:100

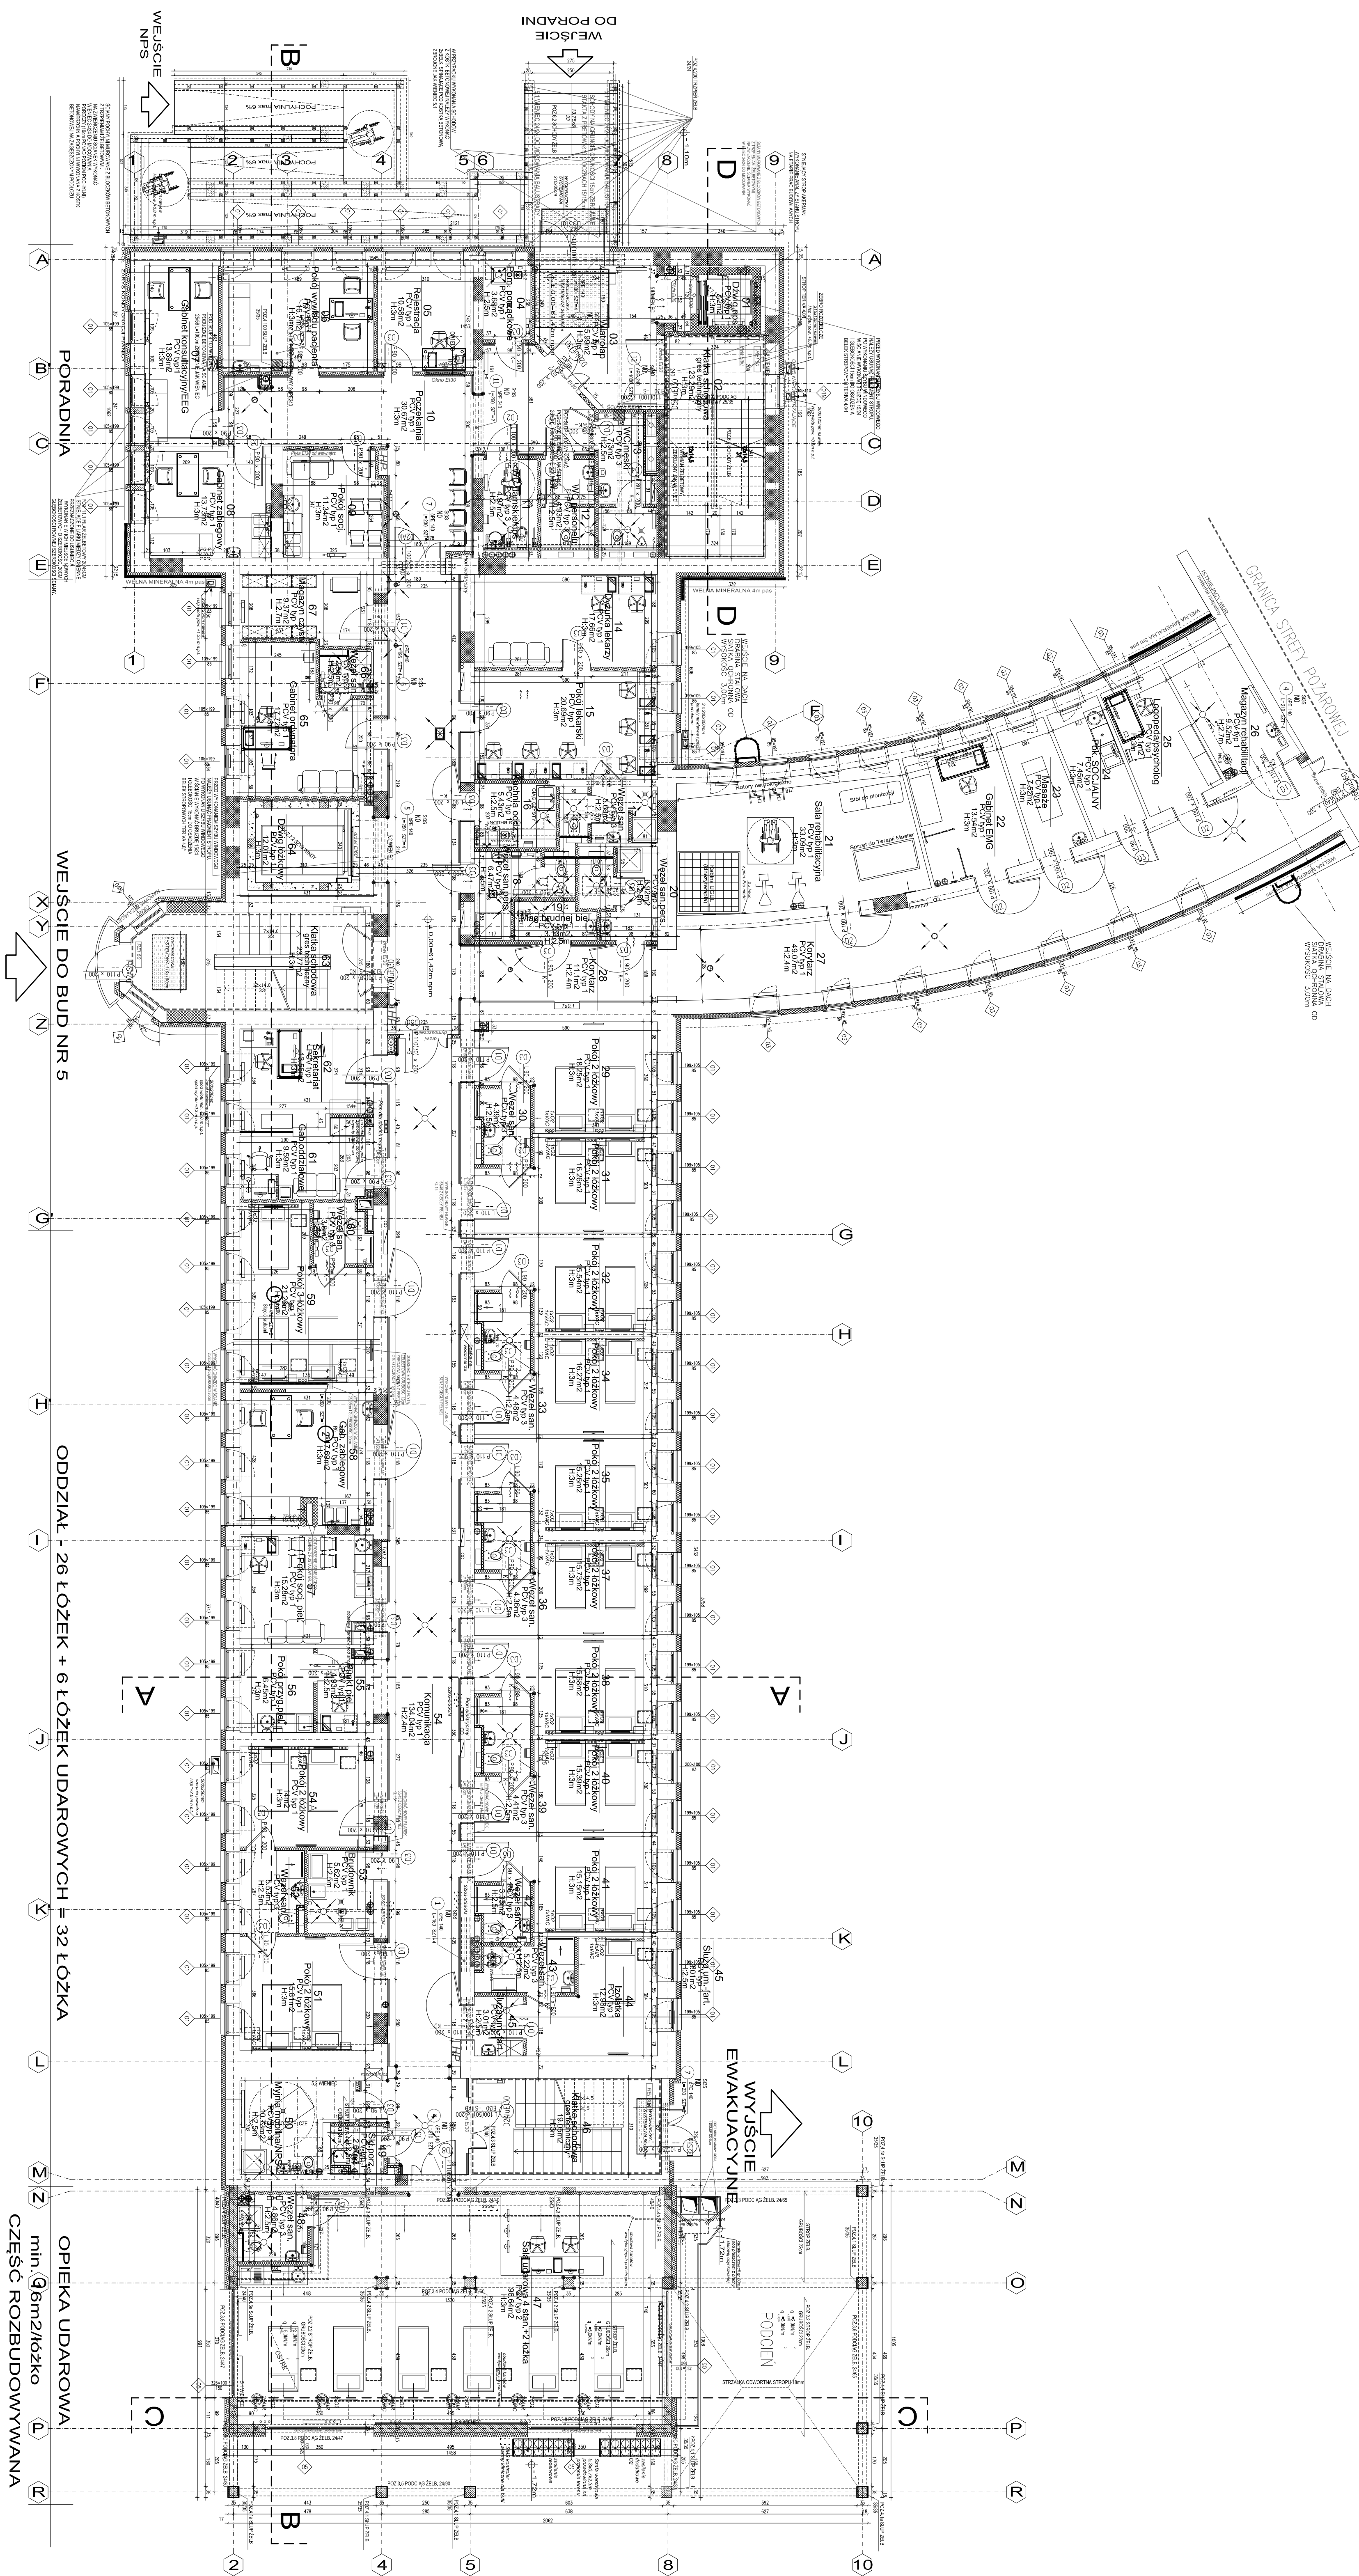

Numer	Nazwa	Zestawienie parametrów			Współczynnik
		1	2	3	
- ☐ SCĄNY ISTNIEJĄCE MUROWANE
 - ☒ ZAMUROWANIA - CEGŁA PEŁNA
 - ☐ WYBURZENIA
 - ☒ SCĄNY PROJEKTOWANE GK 12cm
 - ☒ SCĄNY PROJEKTOWANE SIŁKA 24cm
 - ☒ SCĄNY PROJEKTOWANE BŁOCKI BETONOWE
 - ☒ OBRUDOWA LEKKĄ GK 8cm REIŁO

(40) KONTROLA DOSTĘPU

budimex

PROJ-PRZEM-PROJEK

Kujawsko-Pomorskie Inwestycje Medyczne Sp. z o.o.



Architektur:

mgr inż. arch. Małgorzata Sadowska	Upr. 2006. 7131/31/P/2003
------------------------------------	------------------------------

mgr inż. arch. Magdalena Fibliger	
-----------------------------------	--

Projekt powykonawczy	08.2016r.
----------------------	-----------

Rzut parteru

--	--